



Förvaring mobila länsar till sjöräddningen

FÖRKLARINGAR

-  Bef. bojar
-  Anspråktaget område för båtverksamhet

Alla mått i meter

FÖRESKRIFTER

Ny brygga utförd som protonbryggor

HÄNVISNINGAR

Se Förslagshandling, ritning A1 & A2

Tidigare uppläggningsplats med slip

Bef. brygga på delar av gamla pråmrester



8

6

4

2

Hamnholmen

BET	ANT	ÄNDRINGEN AVSER	SIG	DATUM
		Bygglövshandling		
		Tunholmen brygga		
		Refsnäs samfällighetsförening		
AG arkitekter STOCKHOLM NORRKÖPING Stockholm 08-692 06 40 Norrköping 011-10 24 60				
UPPRORAG NR	RITAD AV	HANDLAGGARE		
-	MR	AG		
DATUM	ANSVARIG			
2016-06-02	AG			
Relationshandling				
RITNINGSDIFINITIONSFIL	NUMMER	CAD VER		
SKALA	1:1000	A0		
ORIGINALFORMAT: A3				

Förvaring mobila länsar till sjöräddningen

FÖRKLARINGAR

- Bef. bojar
- Anspråktaget område för båtverksamhet

Alla mått i meter

FÖRESKRIFTER

Ny brygga utförd som protonbryggor

HÄNVISNINGAR

Ny flytbrygga - längd ca 45, bredd ca 3

Tidigare uppläggningsplats med slip

Bef. brygga på delar av gamla pråmrester

30


Angöring passbåtar

8

6


4

2

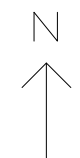


Hamnholmen

BET	ANT	ANDRINGS AVSER	SIG	DATUM
Bygglövshandling				
Tunholmen brygga				
Refsnäs samfällighetsförening				
AG arkitekter STOCKHOLM NORRKÖPING Stockholm 08-692 06 40 Norrköping 011-10 24 60				
UPPDRAG NR	RITAD AV	HANDLÄGGARE		
-	MR	AG		
DATUM	ANSVARIG			
2016-06-02	AG			
Förslagshandling nya bryggplatser				
RITNINGSDIFINITIONSFIL	-	CAD VER	-	
SKALA	NUMMER			
1:1000	A1			

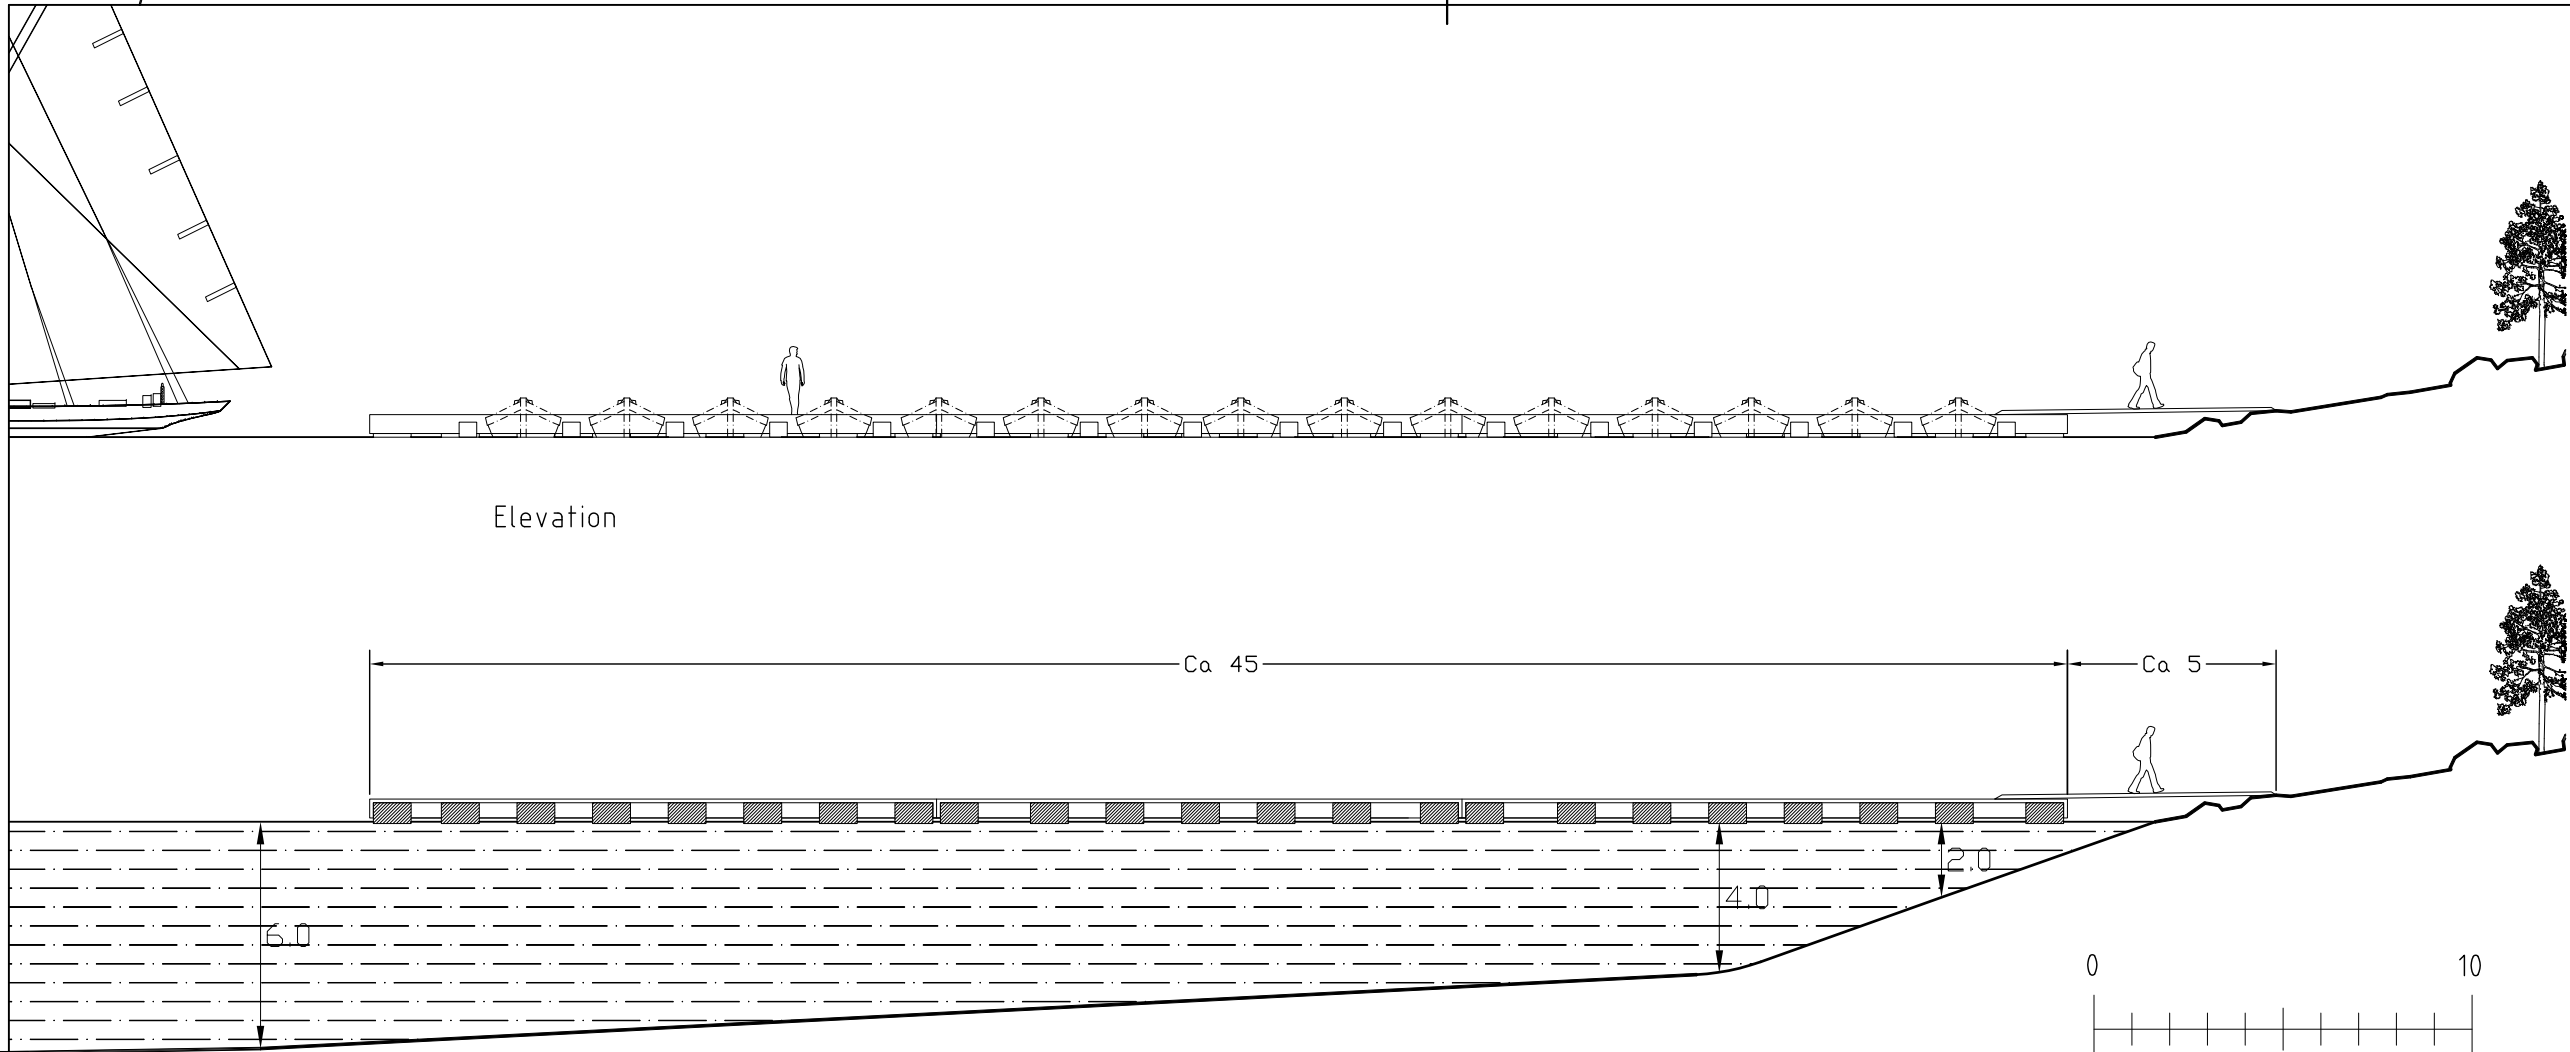

Elevation

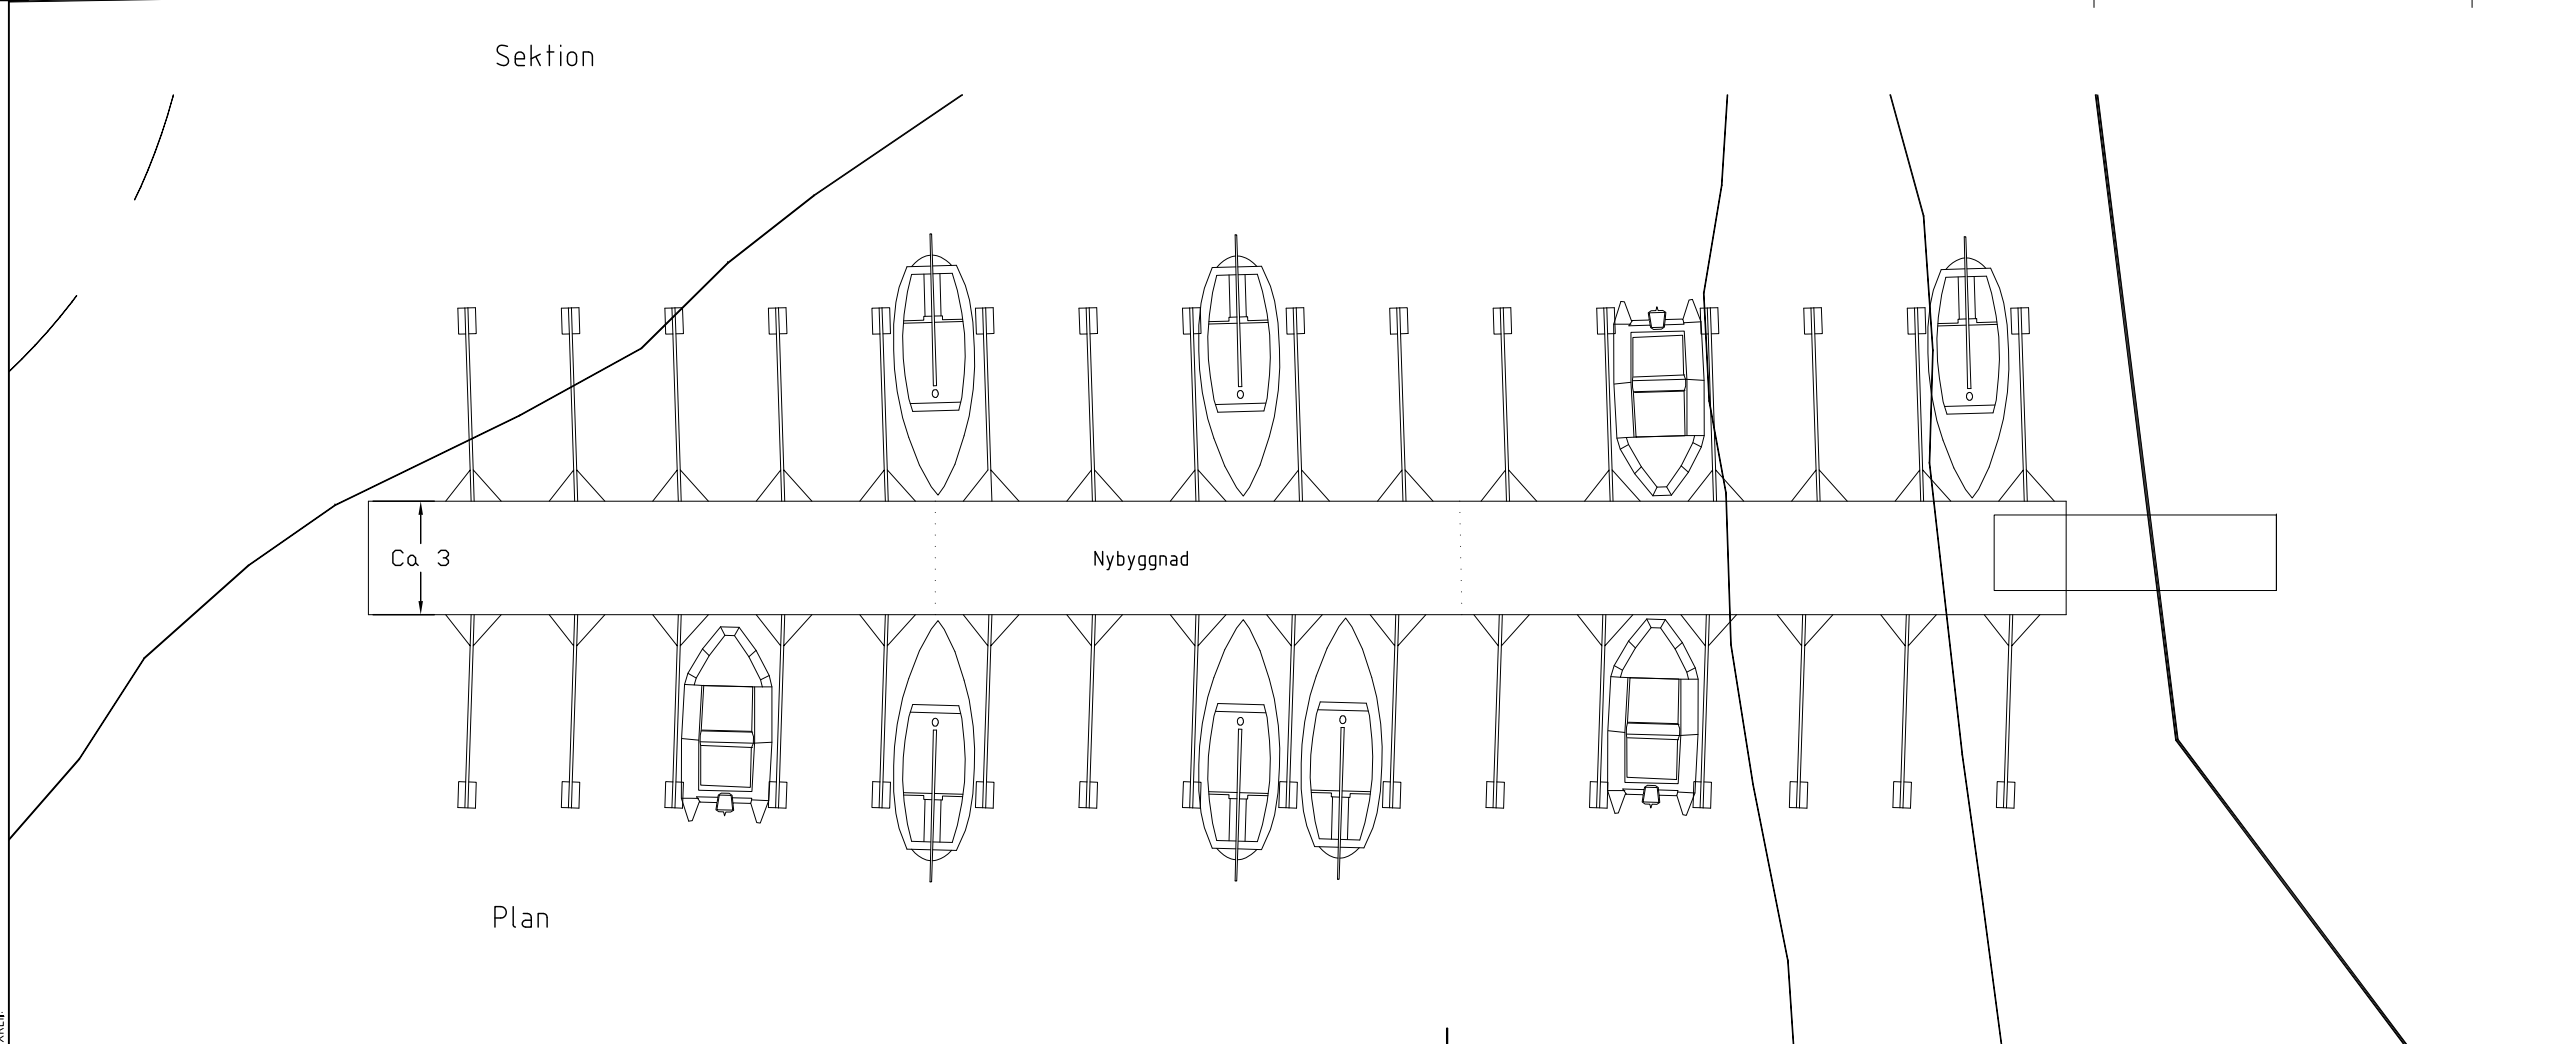

Sektion

Plan

FÖRKLARINGAR

Alla mått i meter

FÖRESKRIFTER

Ny brygga utförd som protonbryggor

HÄNVISNINGAR

BET	ANT	ÄNDRINGEN AVSER	SIG	DATUM

Bygglövshandling

Tunholmen brygga

Refsnäs samfällighetsförening

AG arkitekter
STOCKHOLM NORRKÖPING

Stockholm 08-692 06 40 | Norrköping 011-10 24 60

UPPDRAG NR	RITAD AV	HANDLAGGARE
-	MR	AG
DATUM	ANSVARIG	
2016-06-02	AG	

Förslagshandling nya bryggplatser

RITNINGSDIFINITIONSFIL	NUMMER	CAD VER	BET
	A2		

ORIGINALFORMAT: A3