


# TROLLEBERGSGÄGEN

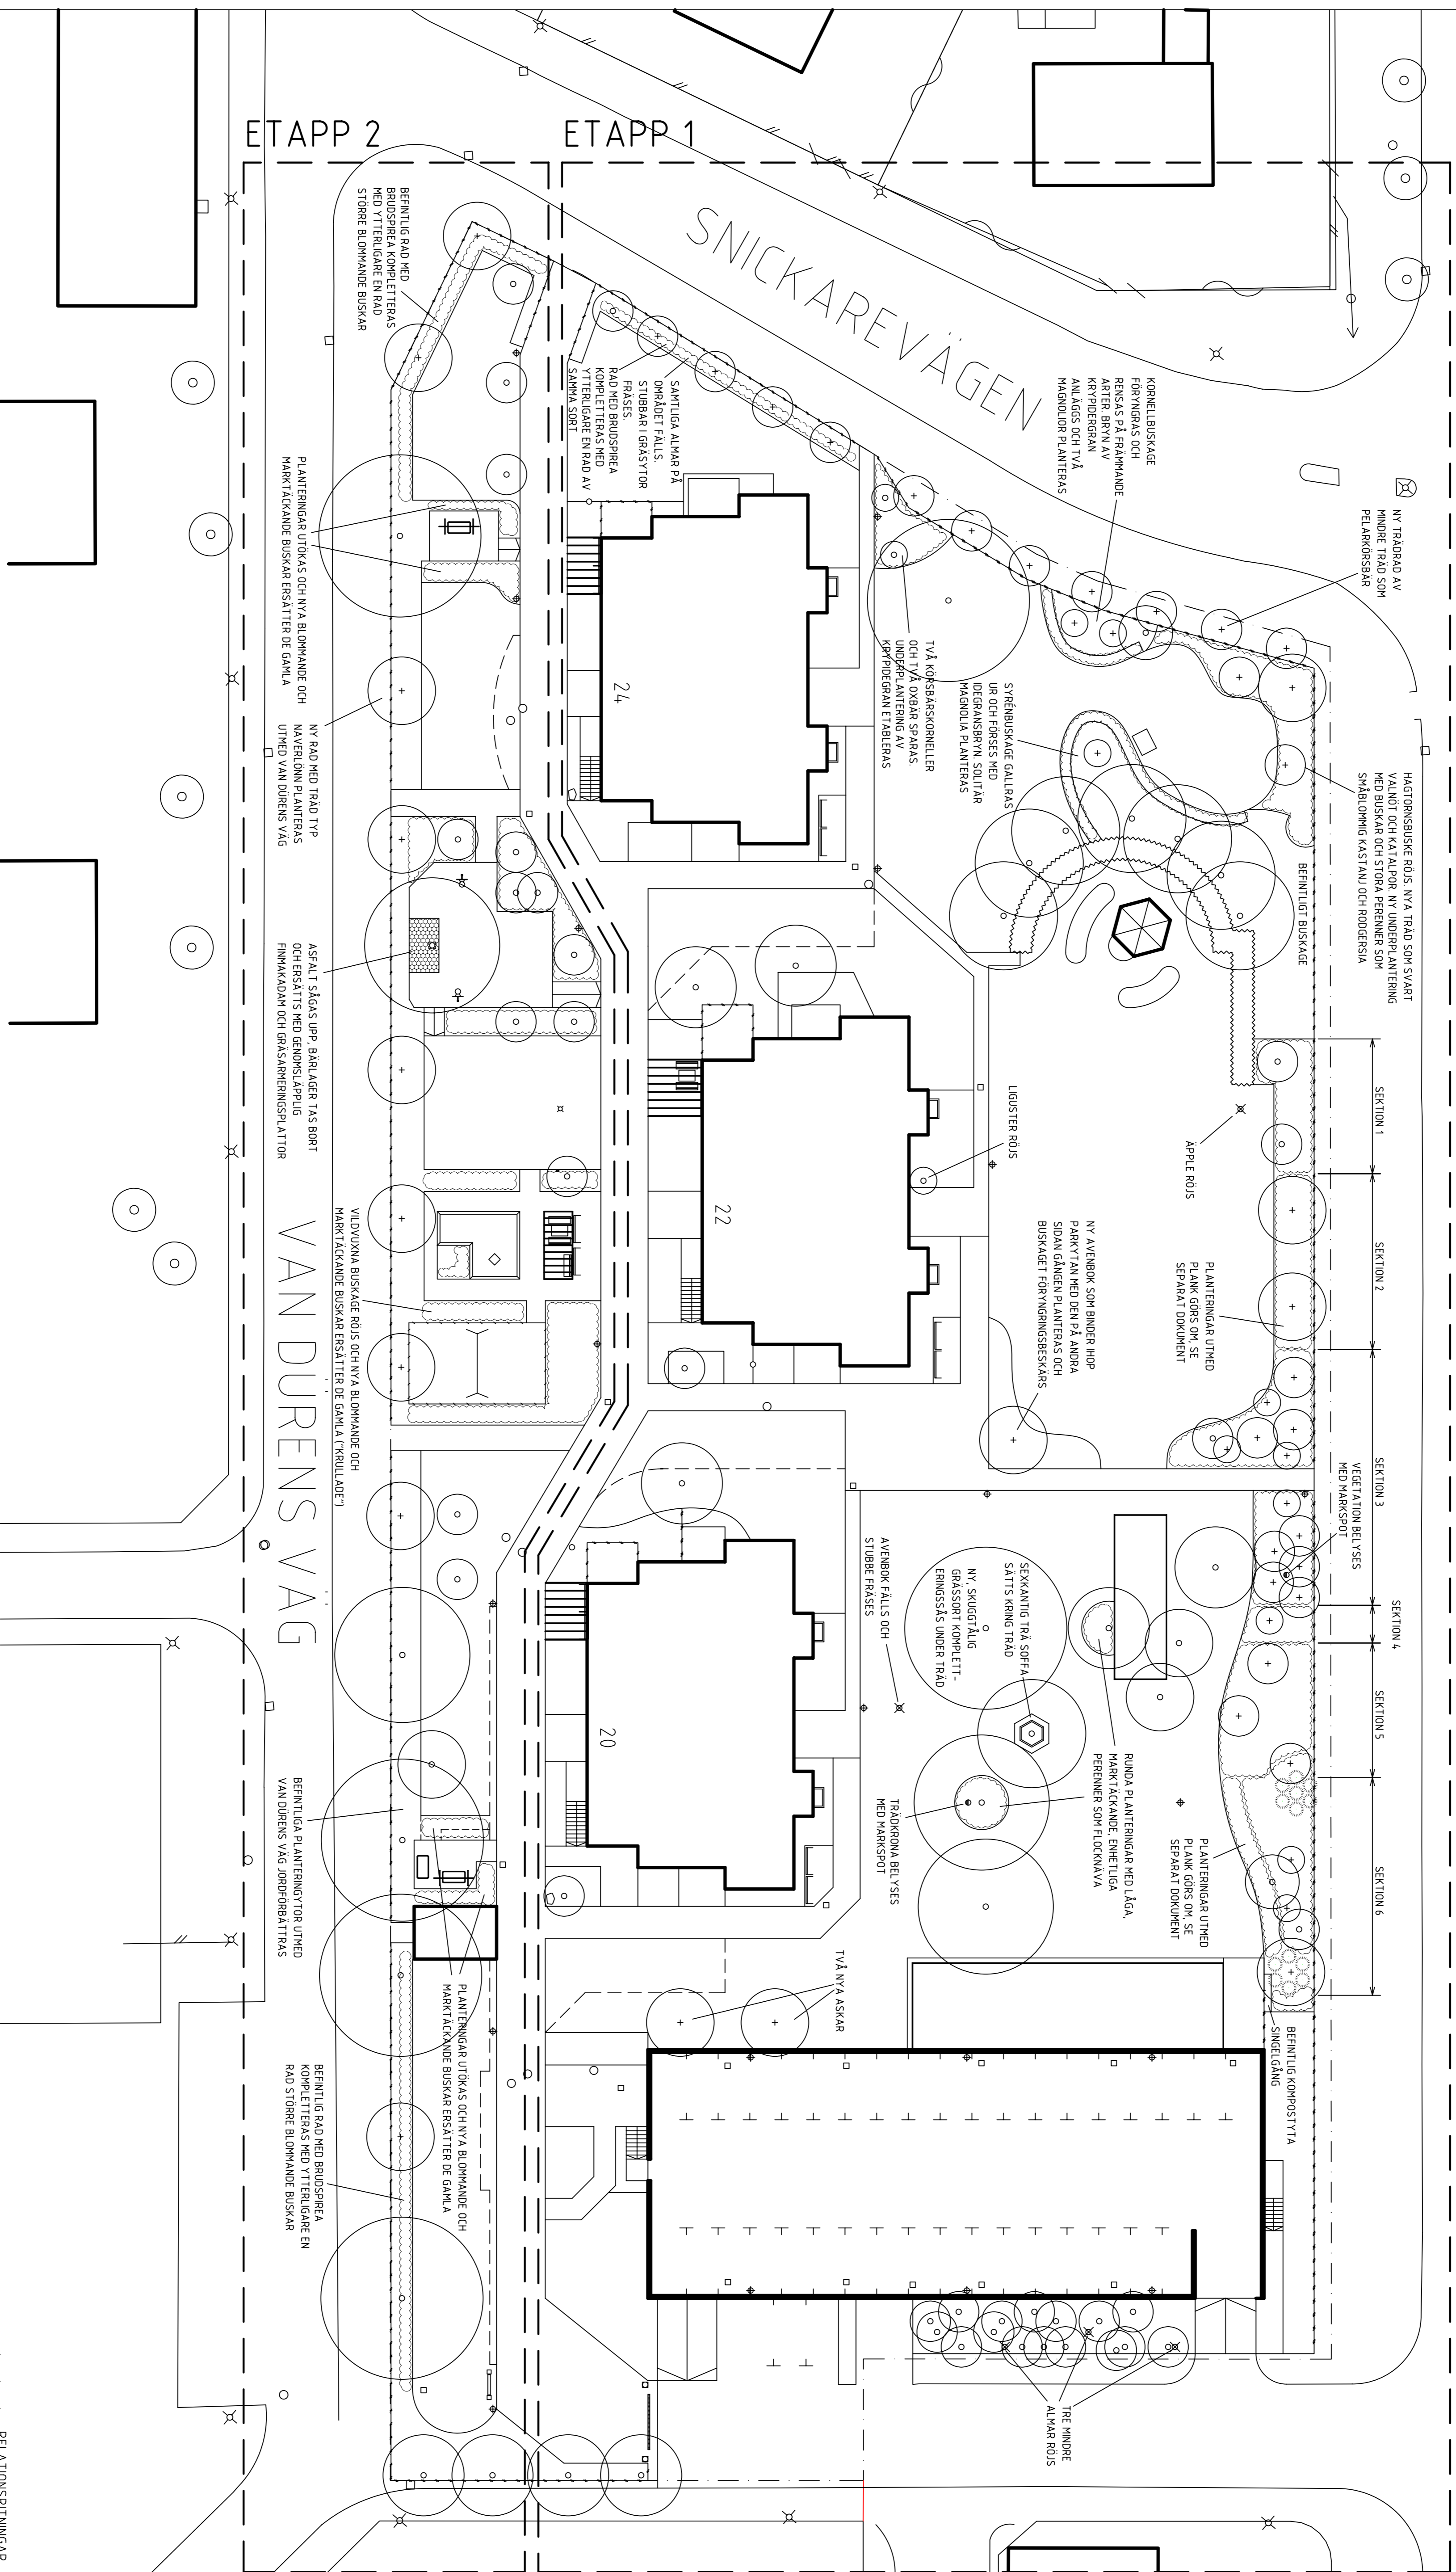

ETAPP 2

ETAPP 1

SNICKAREVÄGEN

VAN DURENS VÄG

**LANDSCAPING**  
 Jälgrevilljulan 14, 213 79 Malmö  
 Tel: 040-680 33 40  
 www.las-landscaping.se

KV SOLGÅRDARNA 10  
 BRE SOLGÅRDARNA  
 NY VEGETATION ETAPP 1 OCH 2  
 KARAKTÄRSPLAN  
 SKALA 1:250

RELATIONSRITNINGAR  
 J.S. 070807  
 ANDRINGEN ANSER  
 SIDA 1  
 DATUM

REVISOR  
 J.S.  
 4444

MAJ 2006-09-18